

16	№61 3к 94.13 99.05	№62 2к 70.40 73.24	№63 1к 46.44 49.28	№64 2к 63.78 66.45	№124 2к 63.78 66.24	№125 1к 46.44 49.28	№126 2к 70.40 73.24	№127 3к 94.13 99.05
15	№57 3к 94.13 99.05	№58 2к 70.40 73.24	№59 1к 46.44 49.28	№60 2к 63.78 66.45	№120 2к 63.78 66.24	№121 1к 46.44 49.28	№122 2к 70.40 73.24	№123 3к 94.13 99.05
14	№53 3к 94.13 99.05	№54 2к 70.40 73.24	№55 1к 46.44 49.28	№56 2к 63.78 66.45	№116 2к 63.78 66.24	№117 1к 46.44 49.28	№118 2к 70.40 73.24	№119 3к 94.13 99.05
13	№49 3к 94.13 99.05	№50 2к 70.40 73.24	№51 1к 46.44 49.28	№52 2к 63.78 66.45	№112 2к 63.78 66.24	№113 1к 46.44 49.28	№114 2к 70.40 73.24	№115 3к 94.13 99.05
12	№45 3к 94.13 99.05	№46 2к 70.40 73.24	№47 1к 46.44 49.28	№48 2к 63.78 66.45	№108 2к 63.78 66.24	№109 1к 46.44 49.28	№110 2к 70.40 73.24	№111 3к 94.13 99.05
11	№41 3к 94.13 99.05	№42 2к 70.40 73.24	№43 1к 46.44 49.28	№44 2к 63.78 66.45	№104 2к 63.78 66.24	№105 1к 46.44 49.28	№106 2к 70.40 73.24	№107 3к 94.13 99.05
4	№13 3к 94.33 99.25	№14 2к 70.63 73.47	№15 1к 46.67 49.51	№16 2к 63.98 66.65	№76 2к 63.98 66.44	№77 1к 46.67 49.51	№78 2к 70.63 73.47	№79 3к 94.33 99.25
3	№9 3к 94.33 99.25	№10 2к 70.63 73.47	№11 1к 46.67 49.51	№12 2к 63.98 66.65	№72 2к 63.98 66.44	№73 1к 46.67 49.51	№74 2к 70.63 73.47	№75 3к 94.33 99.25
2	№5 3к 94.33 99.25	№6 2к 70.63 73.47	№7 1к 46.67 49.51	№8 2к 63.98 66.65	№68 2к 63.98 66.44	№69 1к 46.67 49.51	№70 2к 70.63 73.47	№71 3к 94.33 99.25
1	№1 3к 94.33 99.25	№2 2к 70.63 73.47	№3 1к 46.67 49.51	№4 2к 63.98 66.65	№65 2к 63.98 66.44	№66 1к 46.67 49.51	№67 3к 98.62 103.87	ПТС Э/Щ



27

14

1

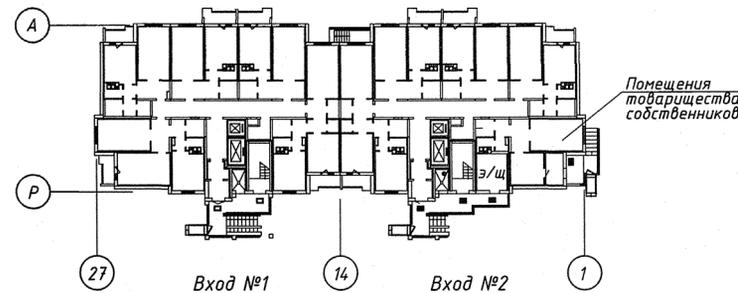

Номер квартиры	№1	1к	Тип квартиры
Площадь квартиры м2	46.67		Общая площадь квартиры, м2
	49.51		

Технико-экономические показатели

Тип кв-ры	Площадь квартир, м2		Количество квартир				Площадь всех квартир, м2	
	Квартиры	Общая	1 эт.	2-8 эт.	9-16 эт.	Всего	Квартиры	Общая
1к	46.67	49.51	2	14	-	16	746.72	792.16
1к	46.44	49.28	-	-	16	16	743.04	788.48
2к	63.98	66.44	1	7	-	8	511.84	531.52
2к	63.98	66.65	1	7	-	8	511.84	533.2
2к	70.63	73.47	1	14	-	15	1059.45	1102.05
2к	63.78	66.24	-	-	8	8	510.24	529.92
2к	63.78	66.45	-	-	8	8	510.24	531.60
2к	70.40	73.24	-	-	16	16	1126.40	1171.84
3к	94.33	99.25	1	14	-	15	1414.95	1451.70
3к	98.62	103.87	1	-	-	1	98.62	103.87
3к	94.13	99.05	-	-	16	16	1506.08	1584.80
Всего по дому:			7	56	64	127	8739.42	9121.44
Площадь жилого здания, м2 (в т.ч. ПТС=51.71 м2)								11 543.88
Площадь жилого здания (отопливаемая), м2								11 425.82
Площадь застройки, м2								935.34
Площадь застройки с отмосткой, м2								1117.45
Строительный объём, м3 (в т.ч. ПТС=199.22 м3)								44933.87
в т.ч. выше отм. 0.000 -								42689.05
ниже отм. 0.000-								2244.82

Инв.№ подл. Подпись и дата. Взамен инв. №

19.003.0.01-AP


Многоквартирный жилой дом в границах ул. Шаранговича - ул. Панченко - МКАД.

Изм.	Кол.	Лист	№ док	Подпись	Дата	ЖИЛОЙ ДОМ № 1 ПО ГЕНПЛАНУ	Стадия	Лист	Листов
ГАП				Павлова	10.19		С	3	
Нач.м.ст.				Шелковский	10.19				
Утвердил				Павлова	10.19				
Проверил				Павлова	10.19				
Разраб.				Приставко	10.19	Технико-экономические показатели			
Н.контр.				Приставко	10.19	Схема нумерации квартир			

Мингорисполком УП "Минскпроект"

Формат А2

Согласовано:  
 05.19  
 05.19  
 05.19  
 05.19  
 Г.С.Савицкий  
 А.В.М. подл.  
 21157

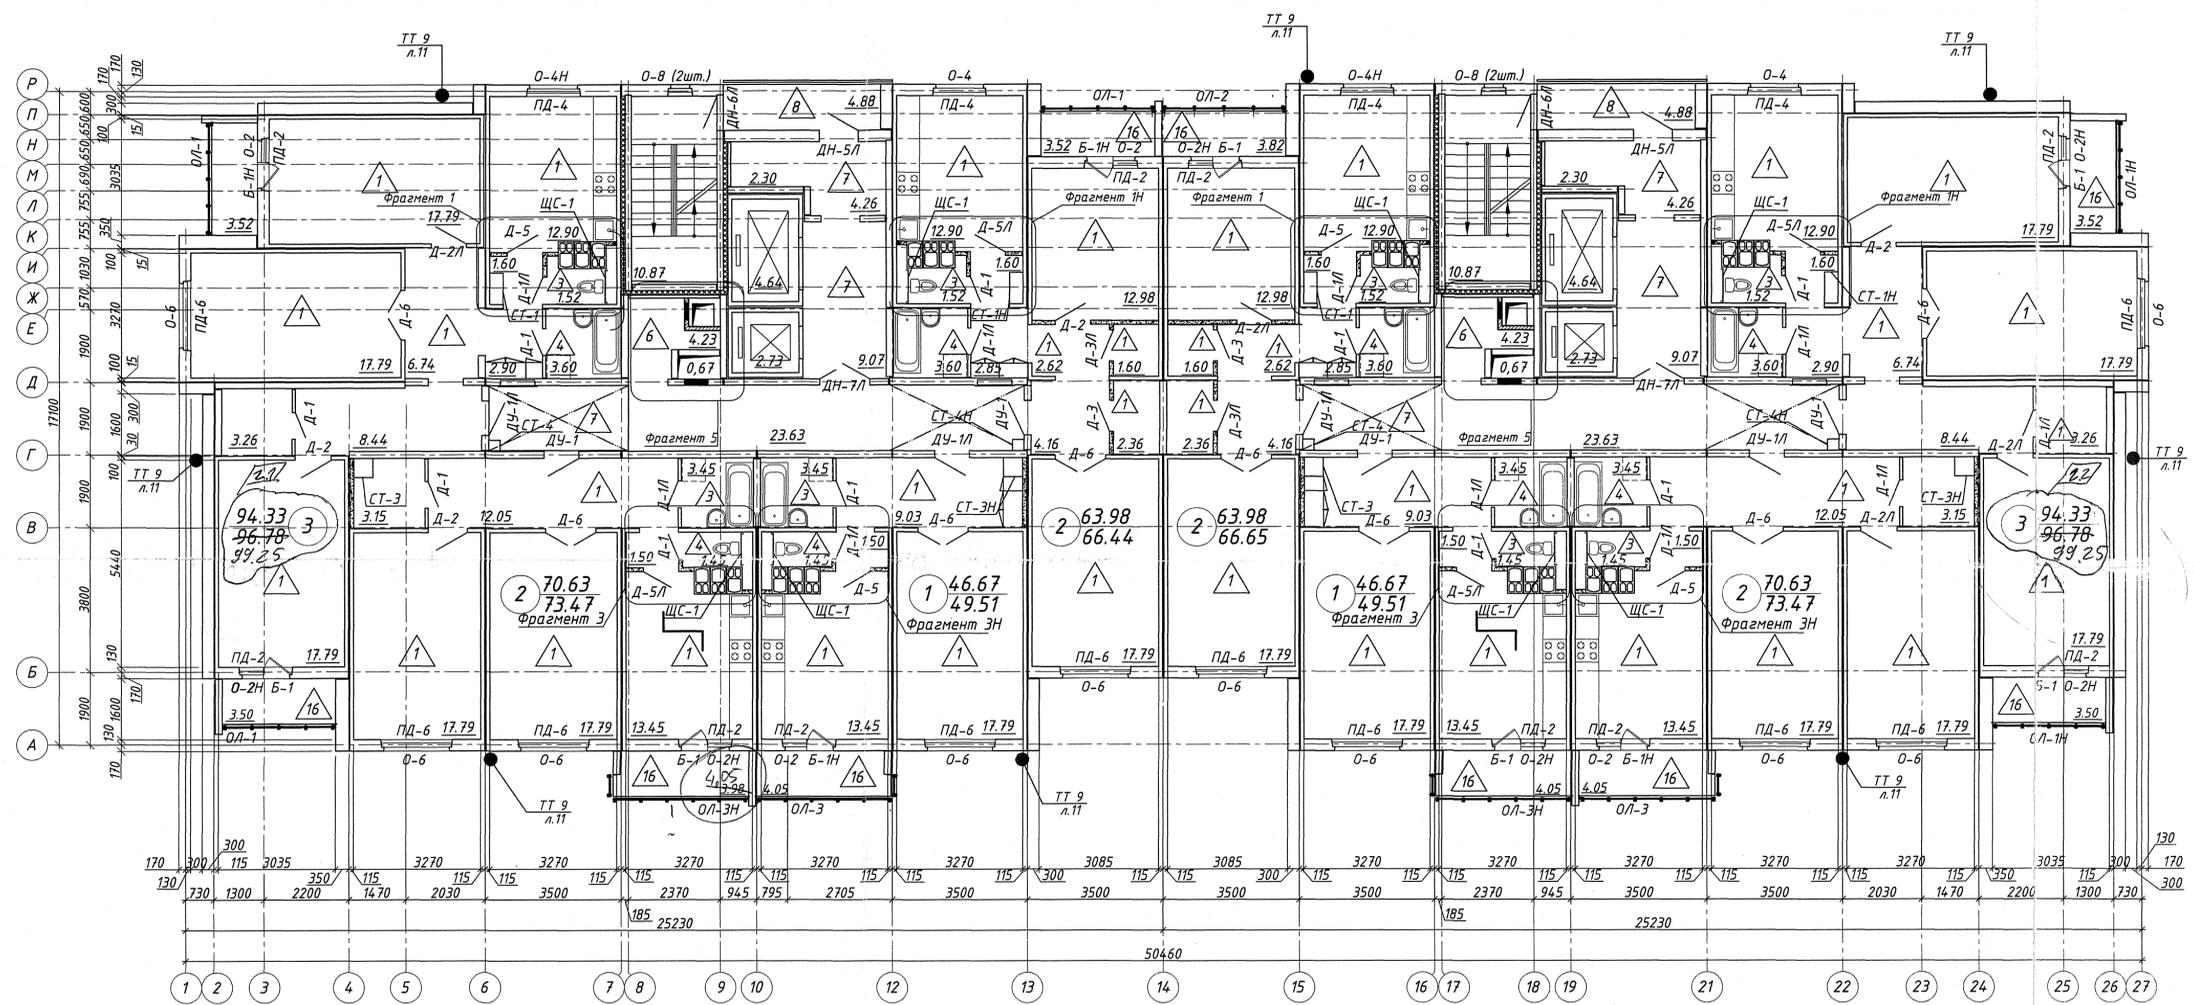

Технико-экономические показатели (на этаж)

№ квар-тиры	Тип квар-тиры	Площадь квартиры, м <sup>2</sup>	Площадь летних помещений, м <sup>2</sup>		Общая площадь квартиры, м <sup>2</sup>
			Лоджии	привед. к-т 0.7	
1	3к	94.33	7.02	4.92	99.25 <del>96.78</del>
2	2к	70.63	4.05	2.84	73.47
3	1к	46.67	4.05	2.84	49.51
4	2к	63.98	3.82	2.67	66.65
5	2к	63.98	3.52	2.46	66.44
6	1к	46.67	4.05	2.84	49.51
7	2к	70.63	4.05	2.84	73.47
8	3к	94.33	7.02	4.92	99.25 <del>96.78</del>
Итого:		551.22	37.58	26.33	574.5 <del>572.64</del>
Площадь внеквартирных помещений (на этаж), м <sup>2</sup>					134.56
Площадь жилого здания (на этаж), м <sup>2</sup>					723.36
Площадь жилого здания отапливаемая (на этаж), м <sup>2</sup>					686.11
Строительный объем (на этаж), м <sup>3</sup>					2405.62


1. Технические требования см. л.9.
2. Пунктиром на плане показаны места установки встроенных шкафов.
3. Зашивки стояков отопления (узлы) см. лист
4. Сводную спецификацию деревянных и металлических изделий см. лист
5. Экспликация полов см. лист
6. Потолок из ГКЛ смотри ведомость отделки помещений см. лист
7. Остекления лоджий см. л.
8. Фрагмент 1, 2, 3, 4, 5 см. лист
9. Ведомость отделки помещений см. лист

19.003.0.01-AP				
Многоквартирный жилой дом в границах ул. Шаранговича - ул. Панченко - МКАД.				
Изм.	Кол.	Лист	№ док	Дата
Г.АП		Павлова		08.19
Нач.м.ст.		Шелковская		08.19
Утвердил		Павлова		08.19
Проверил		Павлова		08.19
Разработ.		Приставка		11.19
Н.контр.		Приставка		11.19
ЖИЛОЙ ДОМ № 1 ПО ГЕНПЛАНУ			Статья	Лист
			С	12
План полов и установки столярных изделий 2-8 этажей			Мингорисполком УП "Минскпроект"	
Формат А3х3				

Согласовано:		
Гл. спец. конст	Адамчик	10.19
Инв. N подл.	Подпись и дата	Взамен инв. N
21757'		

Грунтобид типа "Аутотерм" - Двухслойный кровельный ковер, см. цзлы ОКПМ-УМ-1  
 - Стяжка из цементно-песч. р-ра М150, толщ. 20мм  
 - Керамзитобетон для созд. уклона, =800кг/м<sup>3</sup>, 20..150  
 - Ж.б. плита, толщ. 140мм  
 S = 4,98 м<sup>2</sup>

- Двухслойный кровельный ковер, см. цзлы ОКПМ-УМ-1 Грунтобид  
 - Стяжка из цементно-песч. р-ра М150, толщ. 30мм  
 - Утеплитель - плиты пенополистирольные  
 теплоизоляционные "Эколекс-25" - 100мм  
 Выравнивающая стяжка из цем.-песч. р-ра М100 b=20 мм  
 - Керамзитобетон для созд. уклона, =800кг/м<sup>3</sup>, 20..130  
 - Ж.б. плита, толщ. 160мм  
 S = 4,04 м<sup>2</sup>

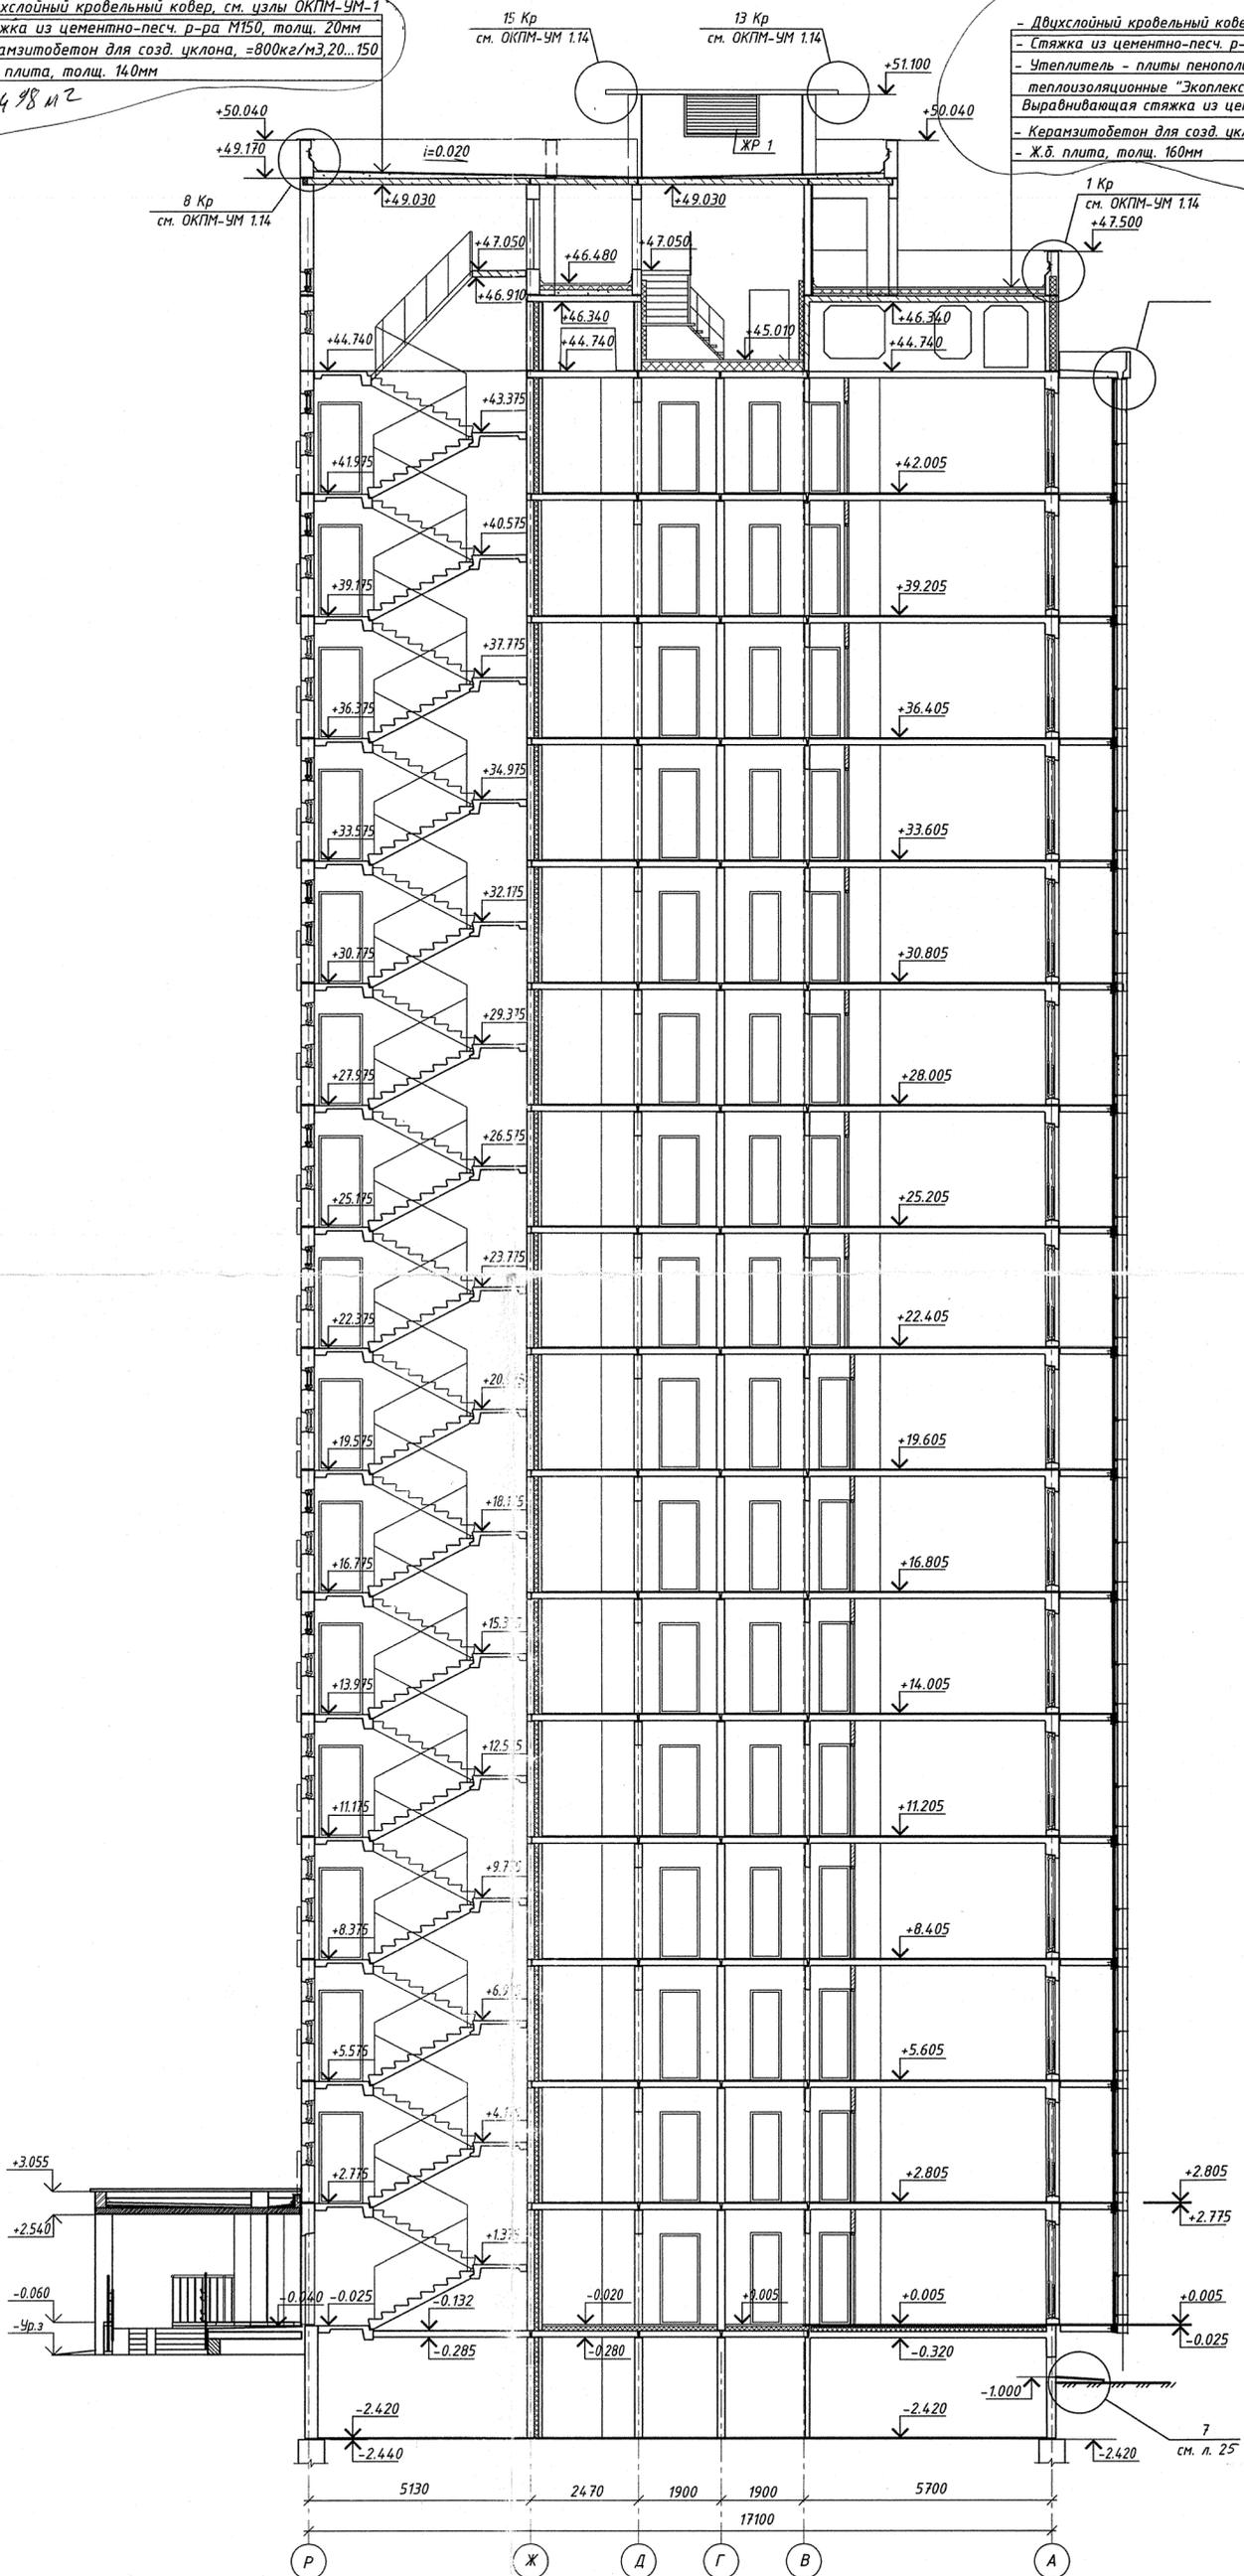

Изм.	Кол.	Лист	Исполн.	Дата	19.003.01-АР
2	2	1	С. С. С.	10.19	
2	2	1	С. С. С.	10.19	
Многоквартирный жилой дом в границах ул. Шаранговича - ул. Ланченко - МКАД.					
ЖИЛОЙ ДОМ № 1 ПО ГЕНПЛАНУ					
Разрез 1-1					
Мингорисполком УП "Минскпроект"					
Лист 15					
Формат А2					